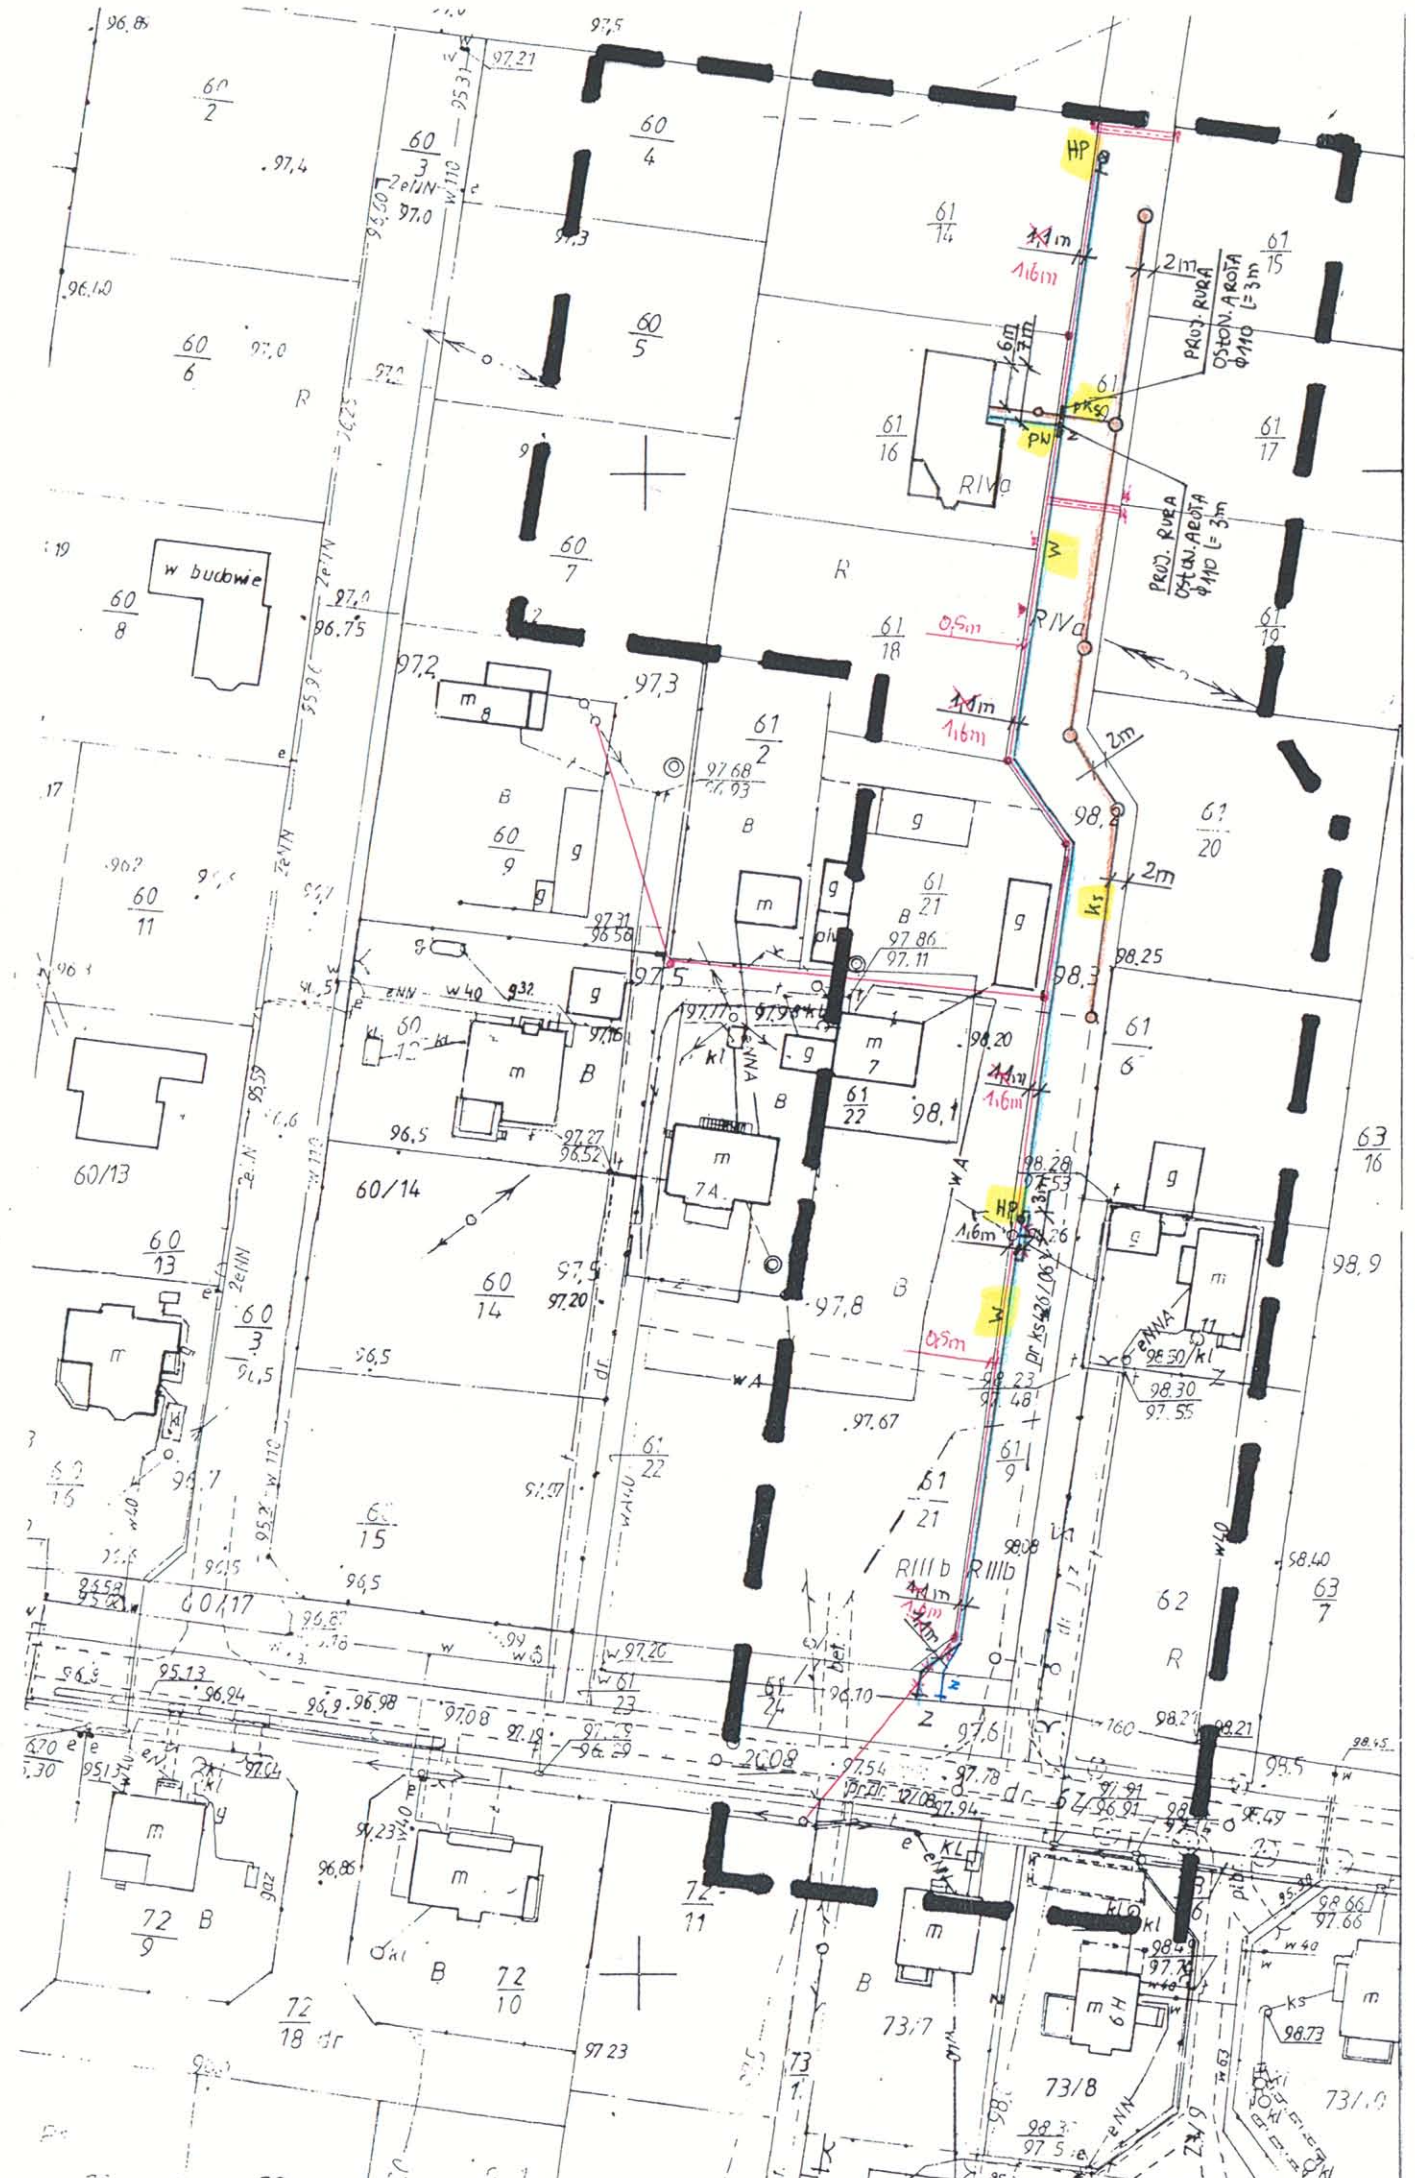

Obręb: **Brwilno**
Gmina: **Stara Biała**
Powiat: **Płocki**
Woj.: **mazowieckie**

Usługi Geodezyjne i Informatyczne
GEO - WEKTOR
mgr inż. Kinga Szczepanek
09-402 Płock, ul. Kolegialna 30 m 41
tel. 024/ 268-24-03; 0601 067415
NIP 774-130-04-52

Mapa do celów projektowych

Arkusz mapy:
251.444.223, 261.222.021

W skali 1:1000

Działka nr 61/9

Nie wyklucza się istnienia urządzeń podziemnych nie pokazanych na mapie, które nie zostały odnalezione podczas wykonywania inwentaryzacji geodezyjnych lub które nie zostały zgłoszone do inwentaryzacji przed zasypaniem.

Płock, listopad 2008 r.

GEODETA UPRAWNIONY
mgr inż. Kinga Szczepanek
Uprawnienia nr 17519

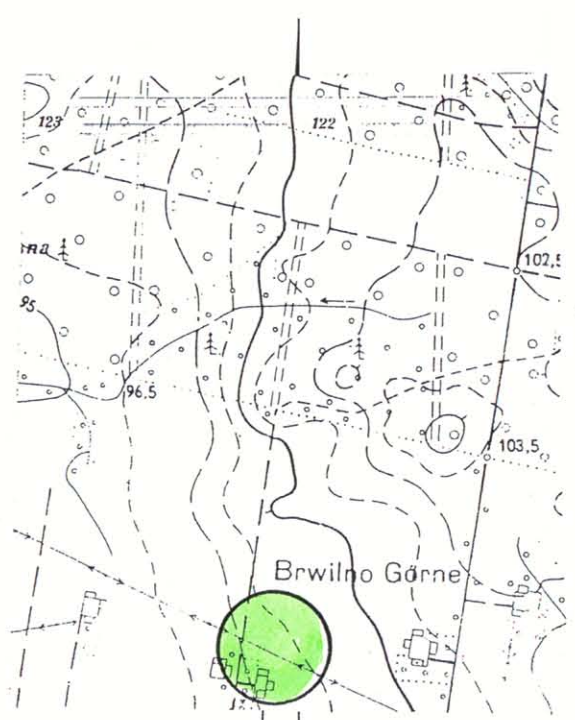

Szkic orientacyjny w skali 1:10 000

STAROSTA PŁOCKI
Ośrodek Dokumentacji Geodezyjno-Kartograficznej
przy Starostwie Powiatowym w Płocku
09-400 Płock, ul. Stanisława 59.
W obszarze ... przyjęto.
... 20-11-08
... 6048 - 393/08
... 20-11-08
Z up. STAROSTY
Starszy Geodeta
Małgorzata Dygowska

STAROSTA PŁOCKI
ZESPÓŁ UZGADNIANIA DOKUMENTACJI PROJEKTOWEJ
Na podstawie art. 28 ust. 1 ustawy z dnia 17 maja 1989r. - Prawo geodezyjne i kartograficzne (Dz. U. z 2000r. Nr 100, poz. 1086 i Nr 120, poz. 1268) uzgodniono usytuowanie projektowanych sieci uzbrojenia terenu
Wykonanie wg opinii
(Wyszczególnienie uzgadnianych sieci uzbrojenia terenu)
Uzgodnione usytuowanie sieci uzbrojenia terenu podlega wytyczeniu i geodezyjnej inwentaryzacji powykonawczej przez jednostki uprawnione do wykonywania prac geodezyjnych.
W razie niezgodności realizacji sieci uzbrojenia terenu z uzgodnionym projektem inwestor zobowiązany jest przedłożyć mapę z wynikami pomiarów powykonawczych właściwemu organowi administracji architektoniczno-budowlanej.
Uzgodnienie usytuowania projektowanych sieci uzbrojenia terenu zachowuje ważność przez okres 3 lat od dnia wydania opinii w sprawie uzgadniania usytuowania projektowanych sieci uzbrojenia terenu. Uzgodnienie traci ważność w przypadku, o którym mowa w § 13 rozporządzenia Ministra Rozwoju Regionalnego i Budownictwa z dnia 2 kwietnia 2001r. w sprawie geodezyjnej ewidencji sieci uzbrojenia terenu oraz zespołów uzgadniania dokumentacji projektowej (Dz. U. Nr 38, poz.455).
OPOW-III-7111/70/2008 Z up. STAROSTY
(znak sprawy) Przewodniczący zespołu
Płock 11.08.2008r. inż. Leszek Majewski
(miejscowość i data) PRZEWODNICZĄCY
ZESPOŁU UZGADNIANIA DOKUMENTACJI PROJEKTOWEJ

mgr inż. Andrzej Makowski
upr. bud. nr 28/98
do projektowania ... z ograniczeniem
w specjalności ... w zakresie
sieci, instalacji ... nych

LEGENDA:
- HP - PROJ. HYDRANTY P-POŻ.
- pw - PROJ. PRZYŁĄCZE WODOCIĄGOWE
- pks - PROJ. PRZYŁĄCZE KANALIZACJI SANITARN
- w - PROJ. WODOCIĄG
- ks - PROJ. KANALIZACJA SANITARNA

OBIEKT: Budynek mieszkalny Brwilno, gm. Stara Biała dz. nr 61/16					BRANŻA: sanit.
INWESTOR: Piotr Żagun ul. Padlewskiego 11/7, 09-402 Płock					SKALA: 1 : 1000
NAZWA RYSUNKU: PLAN SYTUACYJNY - PRZYŁĄCZA: WODOC. i KAN. SANIT. WRAZ Z ODCINKIEM WODOC. I KAN. SANITARNEJ					
	NAZWISKO	NR UPR	SPECJALNOŚĆ	PODPIS	DATA: 07,2009
PROJEKTOWAŁ:	mgr inż. Andrzej Makowski	28/98	sanitarna		NR RYS.

UZGODNIENIE
PROJ. PRZYŁĄCZE ELEKTROENERGETYCZNE - NIE WCHODZI W ZAKRES UZGODNIENIA
NIEAKTUALNA TRASA PROJ. WODOC.

9a